Südansicht

Ostansicht

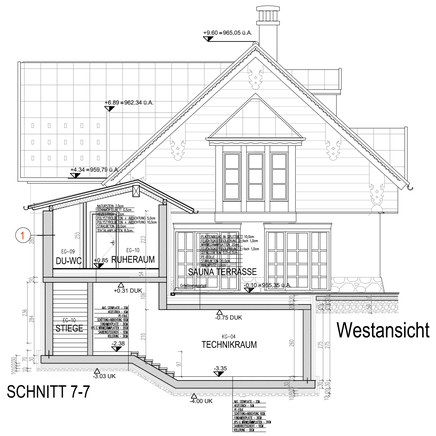

Westansicht

SCHNITT 7-7

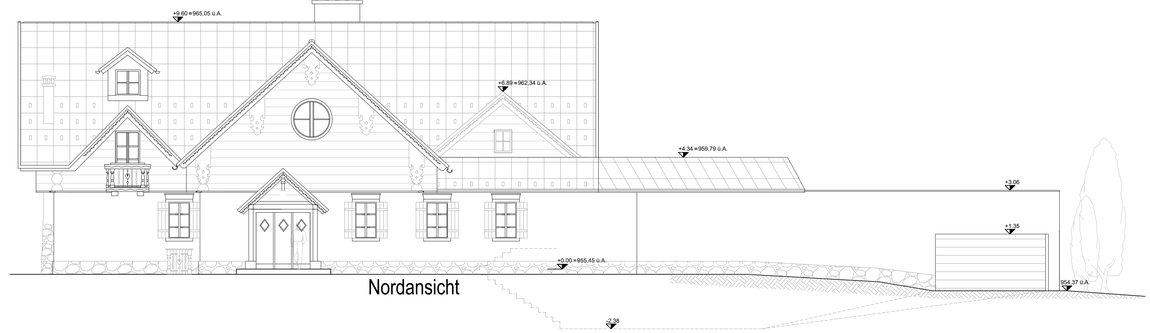

Nordansicht

SCHNITT 3-3

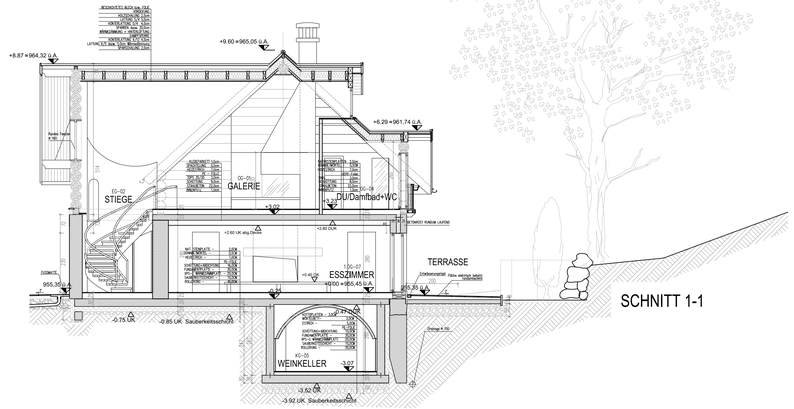

SCHNITT 1-1

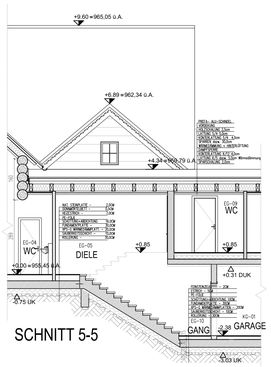

SCHNITT 5-5

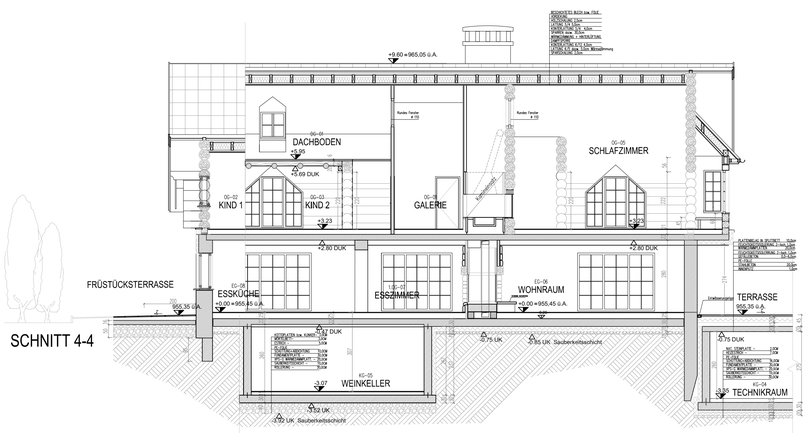

SCHNITT 4-4

BESTANDSPLAN

EINFAMILIENWOHNHAUS

in 3295 Lackenhof Raneck 2
auf den Grundstücken Nr. 43, 91/4 KG 22016 Lackenhof, EZ 145

LEGENDE:

BESTEHENDE Stahlbetonkonstruktionen, MWK-,GK- und Holzwände

WÄRMEDÄMMUNG

WÄRMEDÄMMUNG

A | B | C | D

BAUWERBERIN:
Swetlana Nicolaisen
Wasserzeile 21, 3400 Klosterneuburg

GRUNDEIGENTÜMERIN:
Swetlana Nicolaisen
Wasserzeile 21, 3400 Klosterneuburg

BAUFÜHRER:

BEHÖRDE:

PLANVERFASSER:
ARCHITEKTUR & KUNST
gallmov & gallmov kg

d.-ir. techn., bmstr. i. gallmov
mobile +43/(0)/0006 17 43 70 kontor@gallmov.com
A-3100 St.Pölten, Schießstattring 38/2/2/1
M:+43/(0)/7742/52 5 64-0, mob.:+43/(0)/664/3922367

INHALT
ANSICHTEN, SCHNITTE

PLANART
BESTANDSPLAN

MASSSTAB
1:100

GEZ.
IG

DATUM
20.06.2018

PLAN NR.
Best_02_Ansichten